Nable

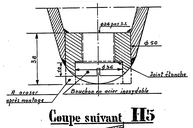

Coupe suivant H5

Principe d'attache des Voiles au Safran:

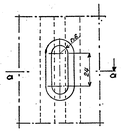

Coupe 'a'

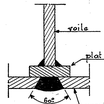

8 soudures bouchon par mètre

Détail 3

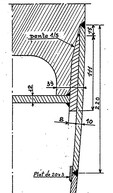

Entrée d'Air

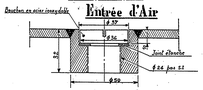

Coupe par l'Axe au Gouvernail

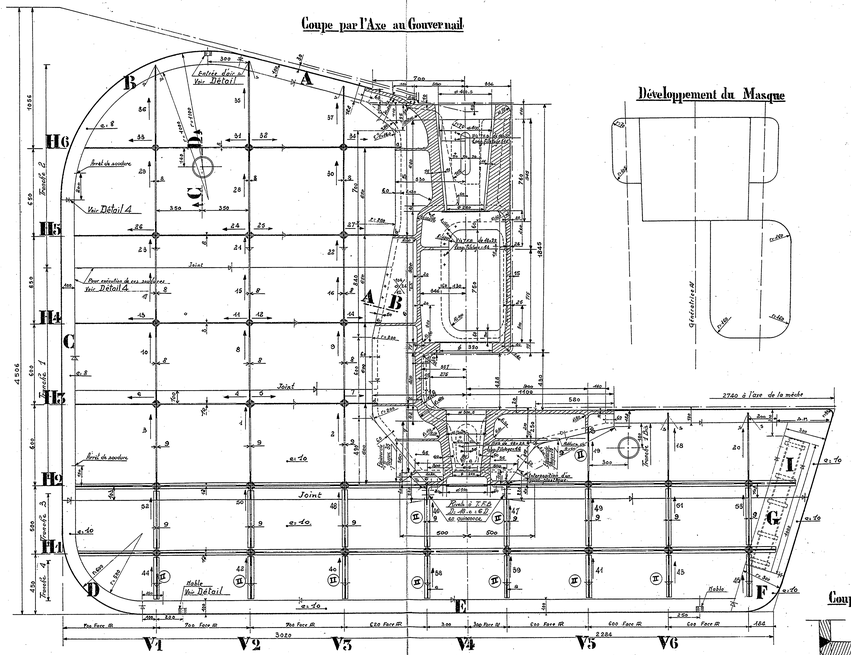

Développement du Masque

Coupe suivant AB (Tribord seulement)

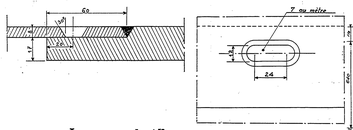

Logements des Zincs

Section V4

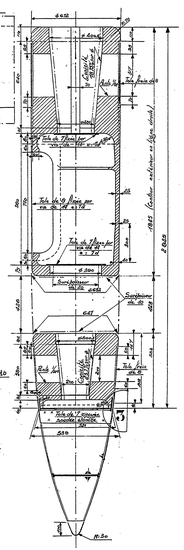

Section V3

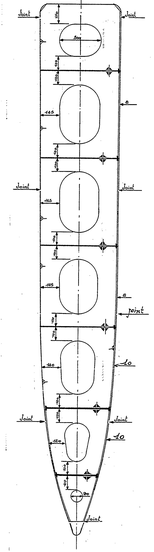

Section V2

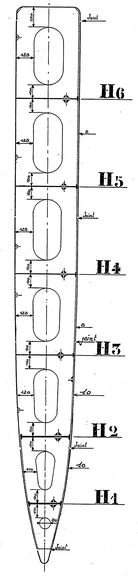

Section V1

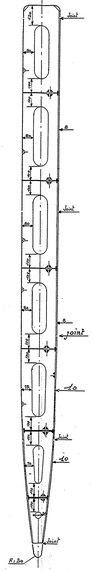

Section V7

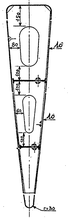

Section V6

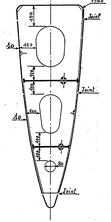

Section V5

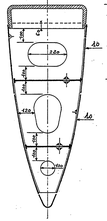

Coupe C D

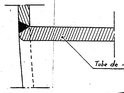

Section H1

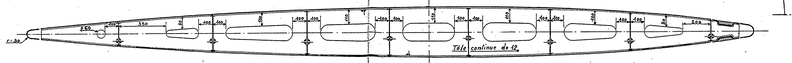

Section H2

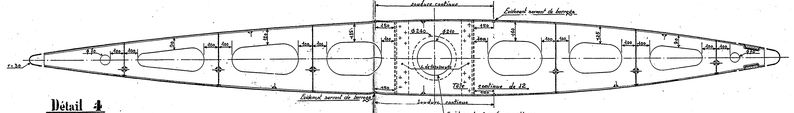

Détail 4

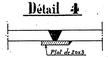

Section H3

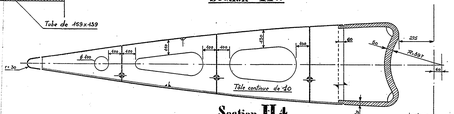

Section H4

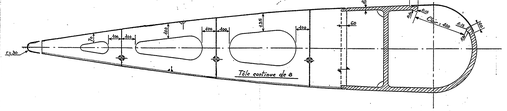

Section H5

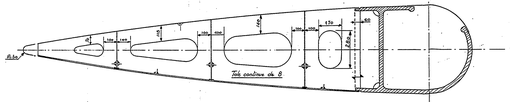

Section H6

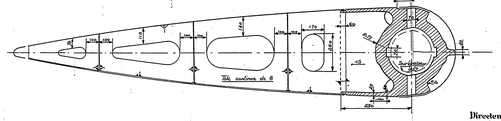

Escorteurs d' escadre
TYPE SURCOUF

Construits à LORIENT
sur les plans du Service Technique des Constructions et Armes Navales

2ème Tranche

GOUVERNAIL

Conforme à l'exécution
(à la date du 7-7-1939)

Echelles: 1/10 , 1/2 , 1/1

L'Ingénieur en Chef
du Génie Maritime PICARD

L'Ingénieur en Chef
du Génie Maritime CAUCHY
Chef de la Section des Const^ns Navales

L'Ingénieur Général
du Génie Maritime CASTELLAN
Directeur des Constructions et Armes Navales